PRODUCED BY AN AUTODESK EDUCATIONAL PRODUCT

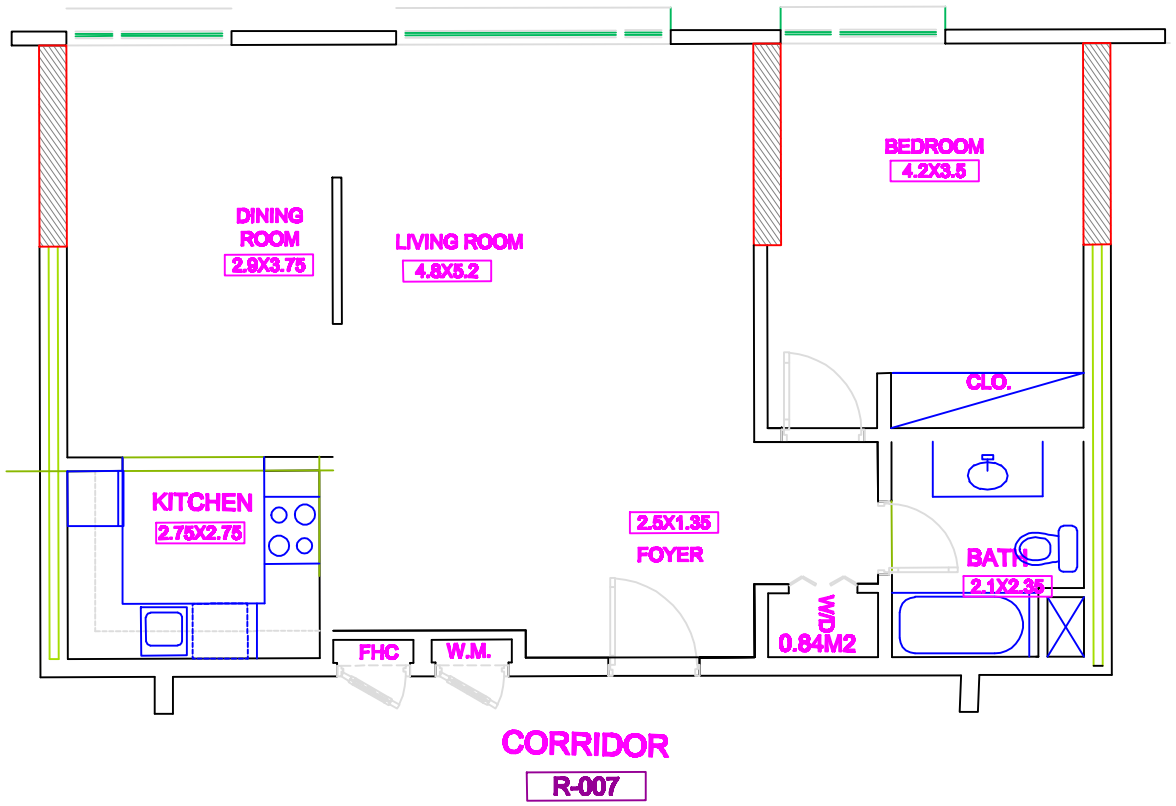

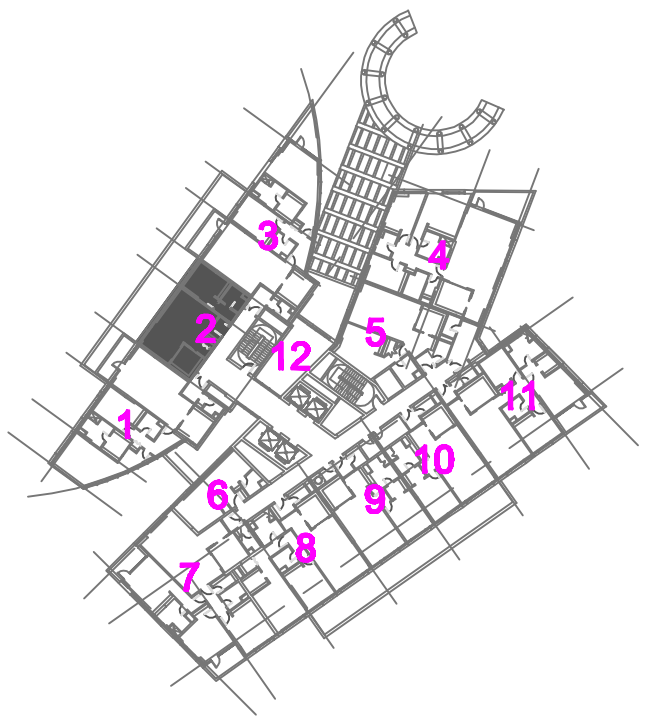

FLAT NO.2
1BEDROOM

Project
DANET ABU DHABI
PLOT No. 43
ABU DHABI
UNITED ARAB EMIRATES

Client
Sorouh
Tel : 02-4449999 - Fax : 02-4449998 - P.O. Box 99999 - Abu Dhabi
United Arab Emirates

Client Project No.:

Project manager:
NES نصار للخدمات الهندسية ذ.م.م
NASSAR ENGINEERING SERVICES L.L.C Tel: 02 5450184 Fax: 02 6445048 POBOX 52631

Consultants
ZNA
ZEYBEKOGLU NAYMAN ASSOCIATES, INC
ARCHITECTS, URBAN DESIGNERS
the EHAF
C R J A
CAROL R JOHNSON ASSOCIATES INC

Main contractor:
NPC
NPC-BCEG JV

Concrete wall
Hollow block wall
1HR FIRE RATED WALL
2HR FIRE RATED WALL

AS BUILT
FLAT NO.2

Scale	N.T.S	Date	25/10/09
Drawn	M.Faisal	Checked	Ahmed

Drawing Title:

Drawing Number:

PRODUCED BY AN AUTODESK EDUCATIONAL PRODUCT

PRODUCED BY AN AUTODESK EDUCATIONAL PRODUCT